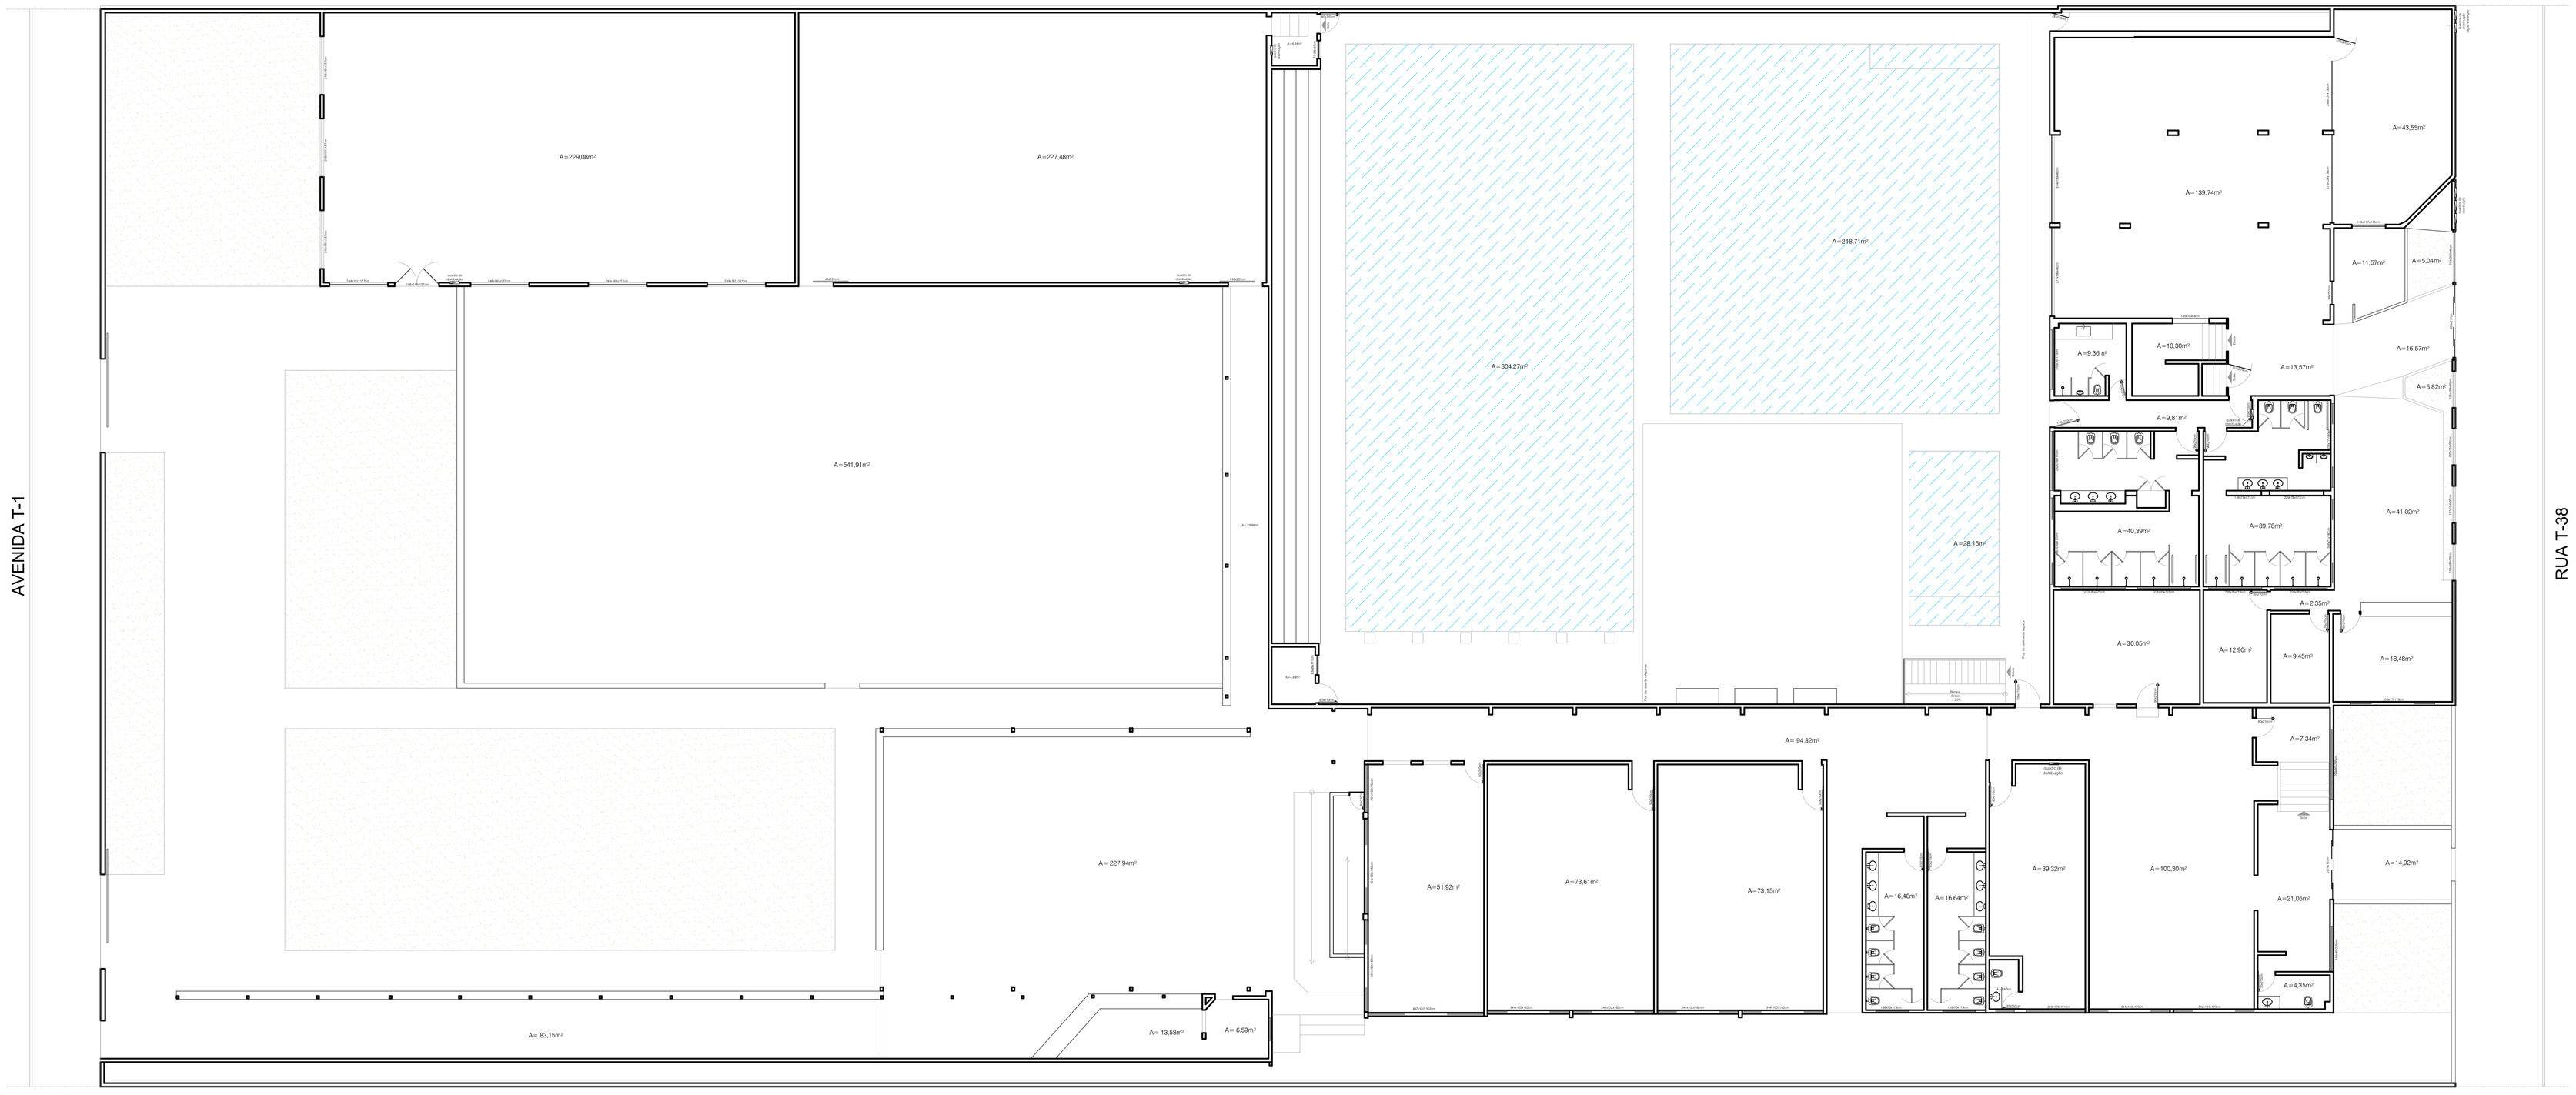


PLANTA PAVIMENTO TÉRREO
Levantamento
Escala 1:100

AS BUILT
ÁREA DO TERRENO : 4.581,25 m²
ÁREA CONSTUIDA PAV .TERREO : 1956,21 m²
ÁREA CONSTUIDA PAV .SUPERIOR : 908,12 m²
ÁREA SUBSOLO : 138,90 m²
ÁREA TOTAL CONSTRÍDA : 3.003,23m²

ARQUITETOS:

LILIANE MELO
Cau: A 55354-9
MATHEUS GARCIA
Cau: A 55364-6

contatos:
(062) 9136 26 10
(062) 9965 20 17